

Stegna 10.01.2017

## UZGODNIENIE NR 01/01/2017

Dotyczy: **Przebudowa ul. Polnej w miejscowości Stegna (działka nr 485, 801)**

Inwestor : **Gmina Stegna**

Przedsiębiorstwo Komunalne „Mierzeja” Sp. z o.o. w Stegnie uzgadnia niniejszy projekt zagospodarowania terenu w zakresie urządzeń kanalizacyjnych z uwzględnieniem naniesionych uwag i poprawek.

Koszty naprawy i straty poniesione przez P.K. „Mierzeja” na skutek ewentualnych uszkodzeń kanalizacyjnych podczas wykonawstwa robót pokrywa wykonawca.

1. Wprowadzenie zmiany w niniejszym projekcie wymaga uzgodnienia dodatkowego.
2. O rozpoczęciu prac i zakończeniu robót należy pisemnie powiadomić P.K. „Mierzeja”.
3. Roboty prowadzone w rejonie urządzeń kanalizacyjnych podlegają odbiorowi końcowemu przez pracownika P.K. „Mierzeja”.

### UWAGI DODATKOWE:


- Dokonać wymiany włączów studni zgodnie z kategorią drogi;
- Wszystkie niwelacje studni rewizyjnych wykonać z prefabrykowanych pierścieni do wysokości max 0,5 m a w przypadku wysokości komina większej niż 0,3m poprzez podniesienie studni przez wstawienie dodatkowego kręgu betonowego w studniach włączowych;
- Wszelkie nie uregulowane sprawy i kolizje należy wyjaśniać przed zasypaniem uzbrojenia podziemnego;
- W przypadku stwierdzenia uszkodzeń płyt nastudziennych dokonać ich wymiany na nowe;
- Koszty dostosowania urządzeń do kategorii drogi pokrywa wykonawca/inwestor;
- Roboty przy studniach prowadzić pod bezpośrednim nadzorem pracownika przedsiębiorstwa;
- W przypadku wykrycia niezainwentaryzowanych przyłączy należy je nanieść na dokumentacji powykonawczej;

- Nie wyrażamy zgody na odprowadzanie wód opadowych do sieci kanalizacyjnej;
- Obręb kolizji z kolektorem grawitacyjnym ks200 zaznaczono kolorem zielonym. W przypadku posadowienia kanalizacji deszczowej powyżej urządzeń Przedsiębiorstwa należy prowadzić je w rurze osłonowej;
- W obszarze zaznaczonym kolorem pomarańczowym występuje nienaniesiona na szkicu (aktualnie w trakcie inwentaryzacji) szafa automatyki wraz z okablowaniem oraz rurami napowietrzająco odpowietrzających studnię. Usytuowanie urządzeń w tym rejonie wg. załączonej do niniejszego uzgodnienia aktualizacji inwentaryzacyjnej urządzeń kanalizacyjnych, która jest integralnym załącznikiem uzgodnienia. W przypadku posadowienia kanalizacji deszczowej powyżej urządzeń Przedsiębiorstwa należy prowadzić je w rurze osłonowej;
- Po wykonaniu robót budowlanych należy dokonać powykonawczego pomiaru geodezyjnego dostarczając jeden egz. pomiarów do protokołu odbioru.

Załączniki:

- Aktualizacja inwentaryzacyjna urządzeń kanalizacyjnych (szafa wraz z okablowaniem).

REFERENT DS. INWESTYCYJNYCH  
Piotr Łusko

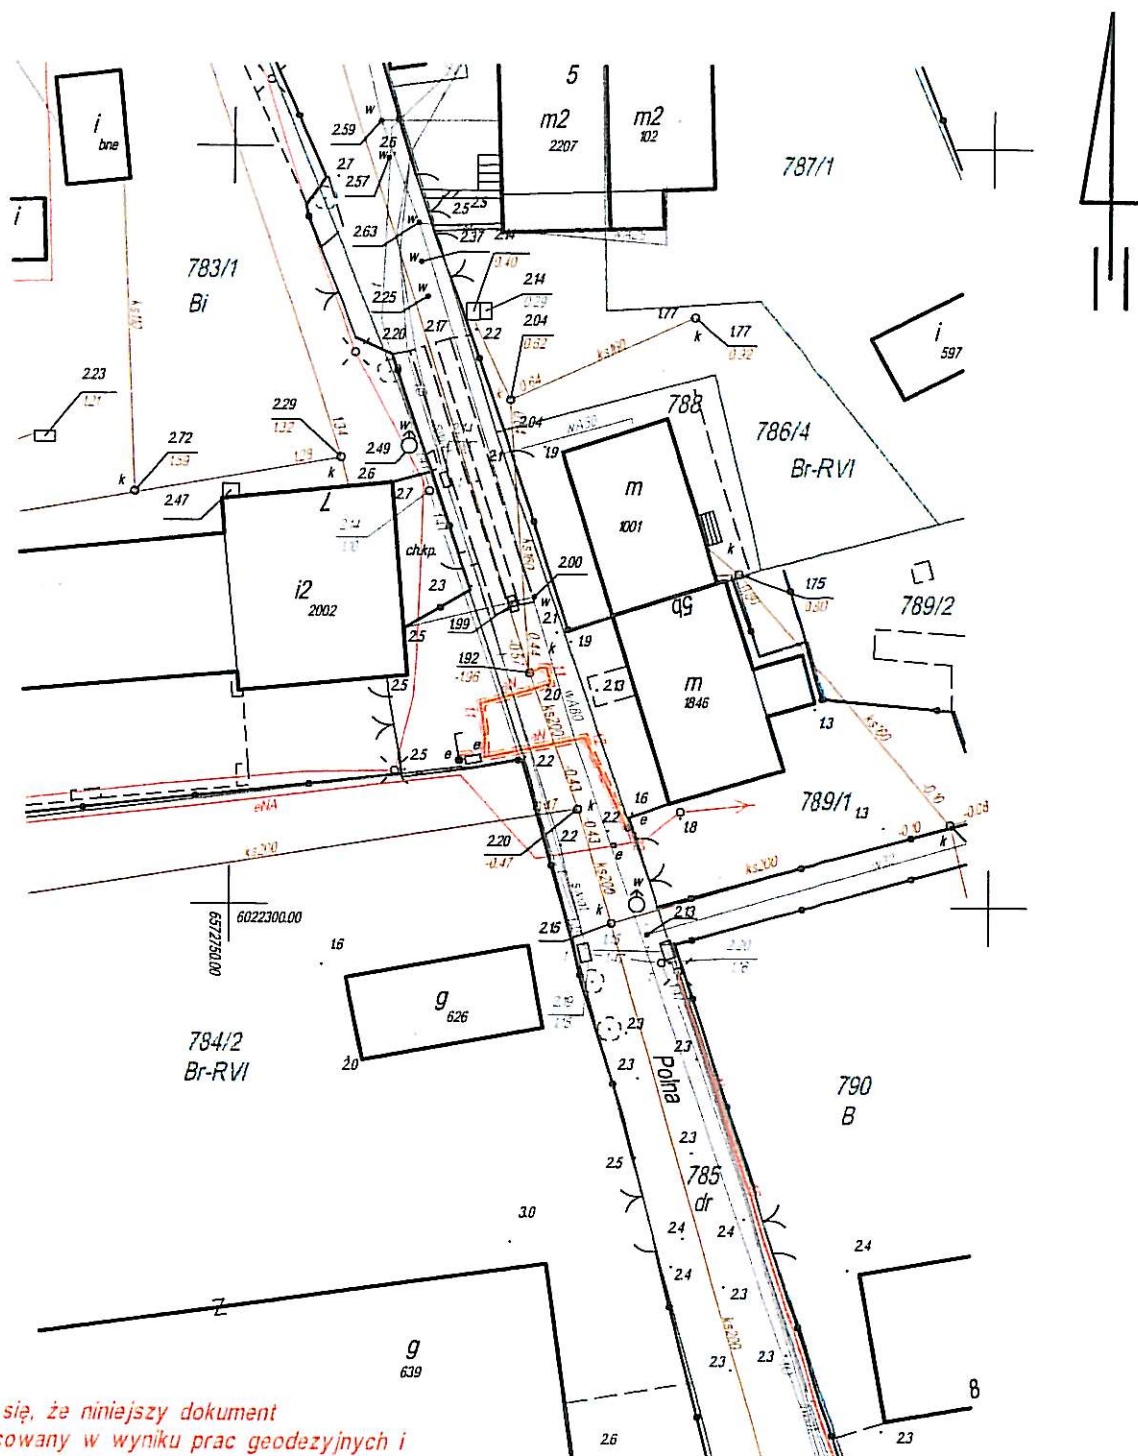

Poświadczają, że niniejszy dokument  
został opracowany w wyniku prac geodezyjnych i  
kartograficznych, których rezultaty zawiera operat  
techniczny wpisany do ewidencji materiałów  
państwowych zasobu geodezyjnego i  
kartograficznego.

Data złożenia zawiadomienia o wykonaniu  
zgłoszonych prac geodezyjnych: 2017-01-09.

## AKTUALIZACJA INWENTARYZACYJNA URZĄDZEŃ KANALIZACYJNYCH SKALA 1:500

**STEGNA**  
**ul. Polna**  
**dz. nr 785**

Województwo: pomorskie  
Powiat: nowodworski  
Gmina: Stegna  
Jedn. ewid.: 221004\_2, Stegna  
Obręb: 221004\_2.0015, Stegna

Wykonawca roboty:

Usługi Geodezyjne  
Miroslaw Klepka  
ul. Czesława Miłosza 4  
82-100 Nowy Dwór Gdański  
Tel/fax 55 247 34 34  
e-mail: miroslawklepka@wp.pl

ID: 6640.1242.2016

Kierownik roboty:

Włodzimierz Pietrzyk  
upr. nr 14851


Nowy Dwór Gdański  
dn. 2017-01-09

1. Niniejsza mapa przedstawia wyniki aktualizacji inwentaryzacyjnej urządzeń kanalizacyjnych.
2. Mapę opracowano na podstawie materiałów źródłowych otrzymanych z PODGK w Nowym Dworze Gdańskim oraz dokonanej pomiaru aktualizacyjnego.
3. Układ współrzędnych prostokątnych płaskich - PUWG 2000/6.
4. Układ wysokości - Kronsztad 60.







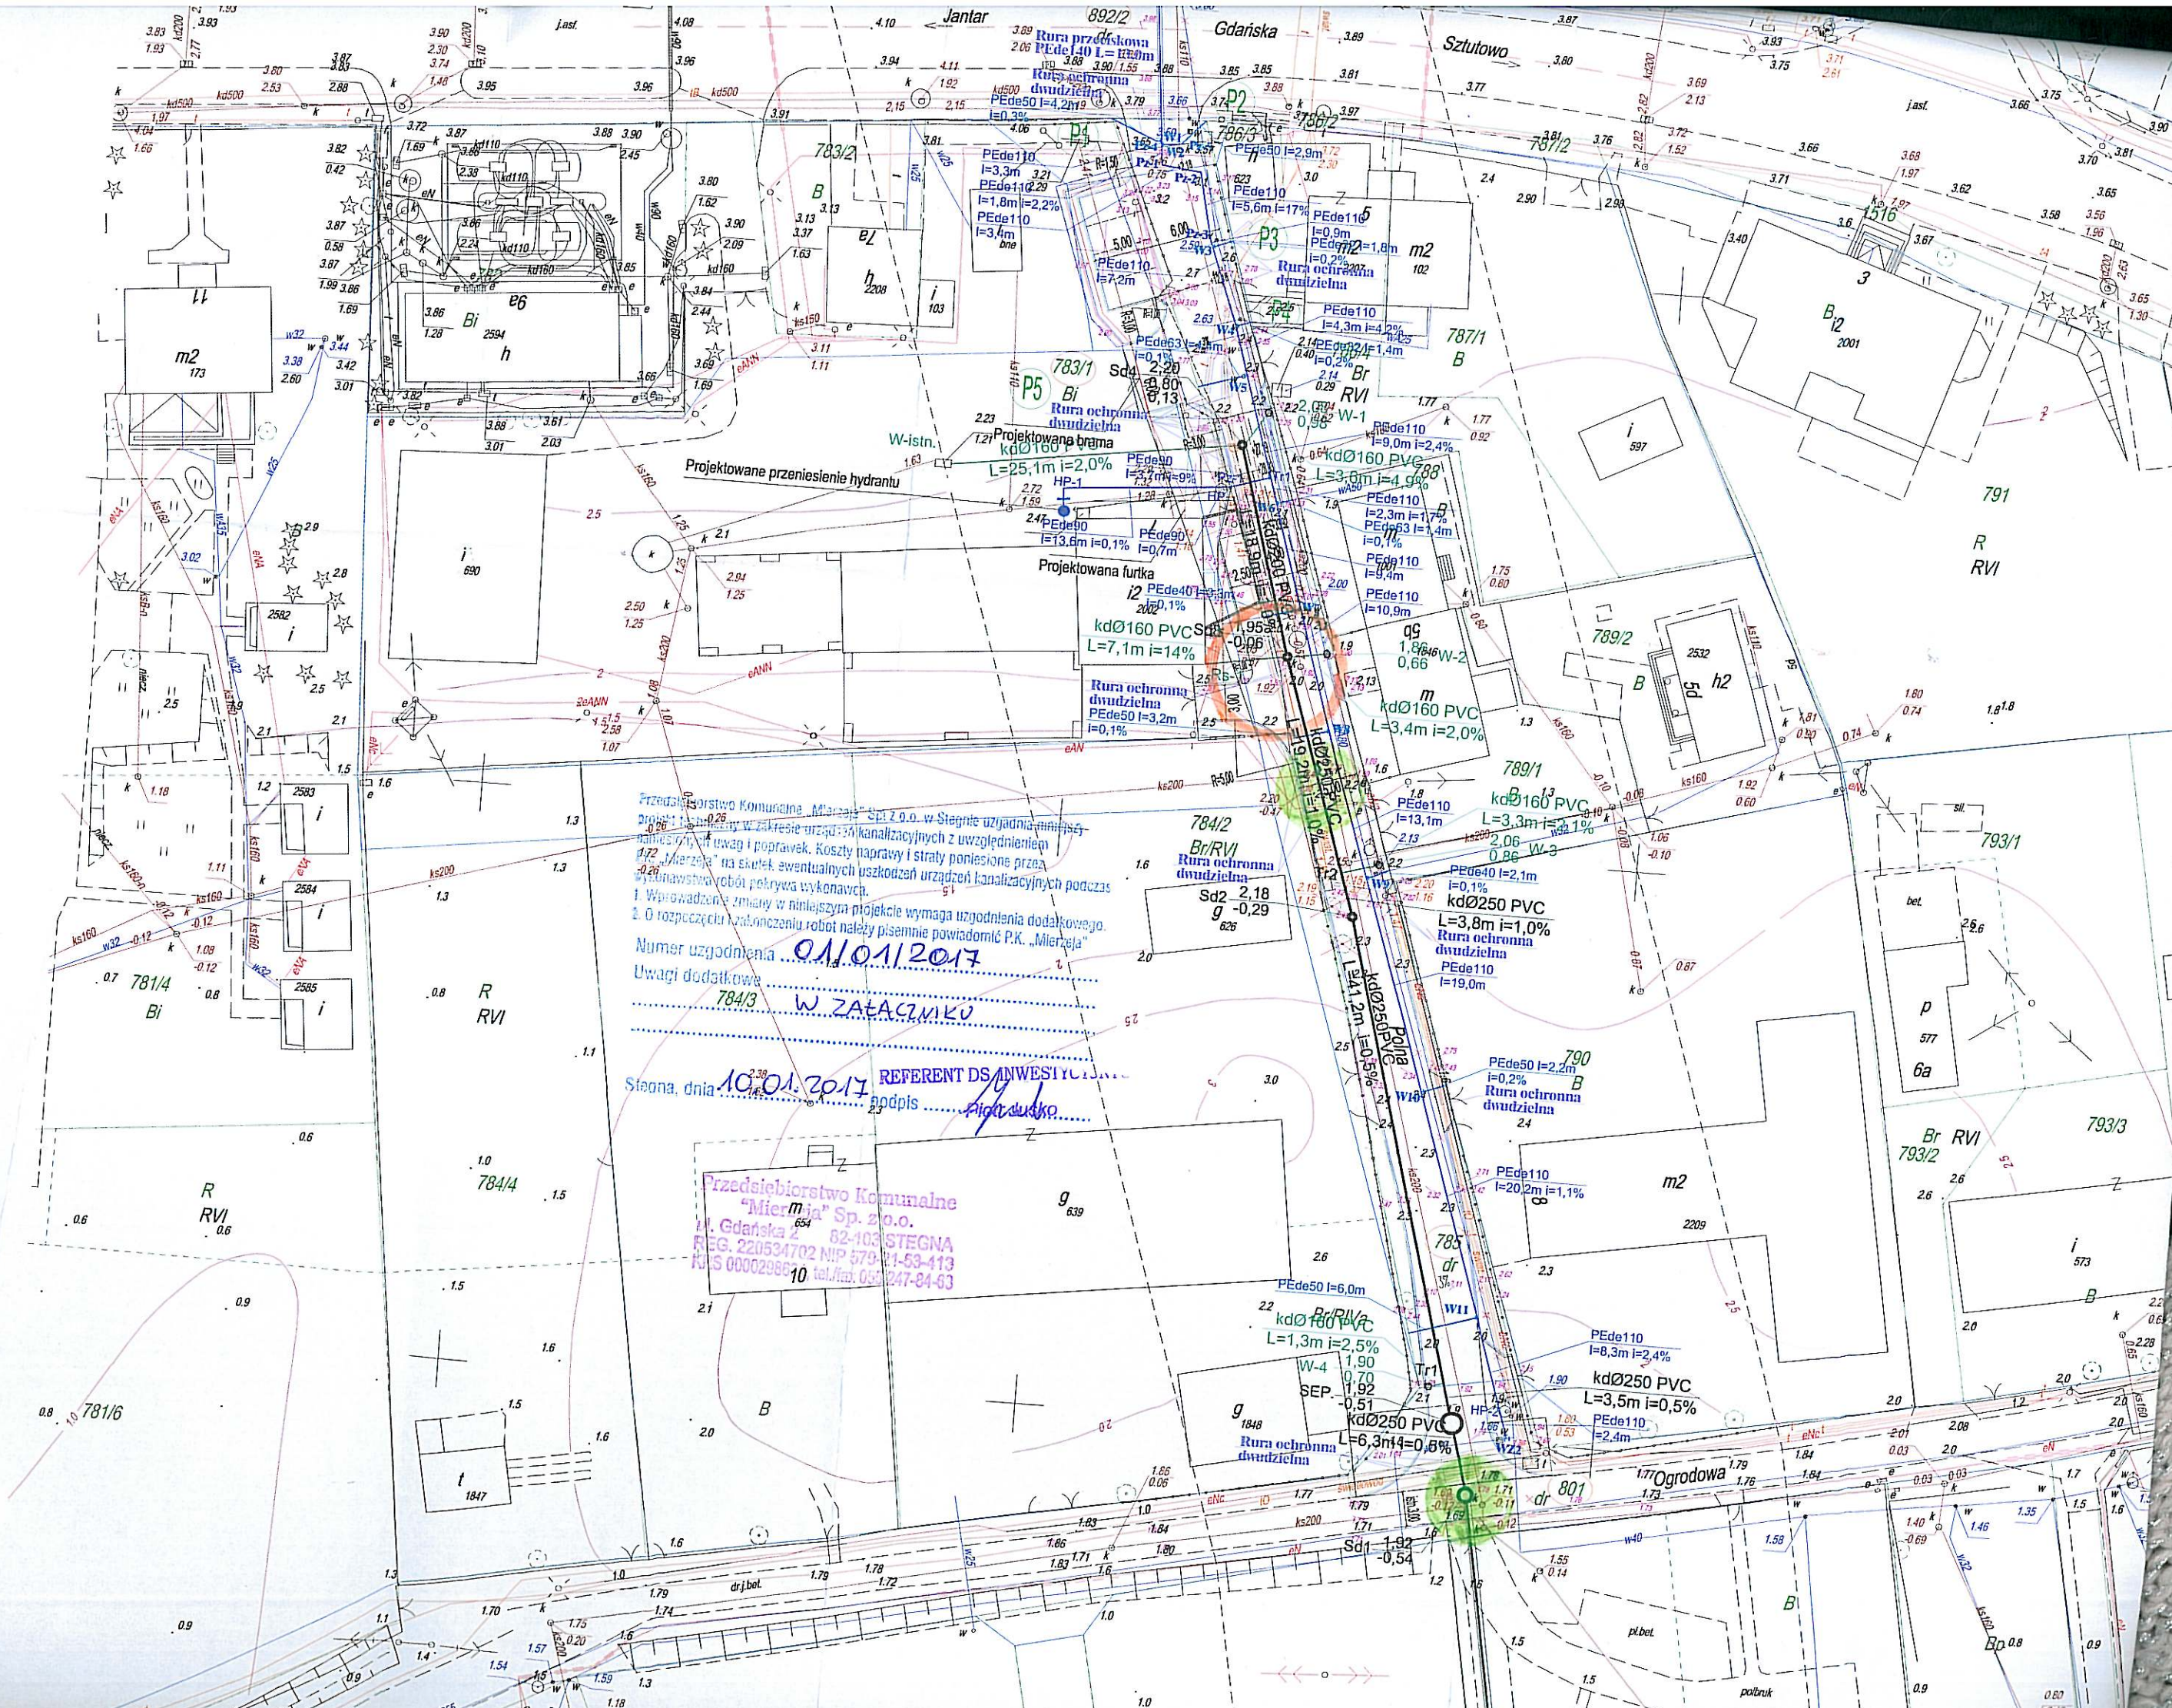

Przedsiębiorstwo Komunalne „Mierzeja” Sp. z o.o. w Stegna uzgadnia niniejszą projektację w zakresie urządzeń kanalizacyjnych z uwzględnieniem uwag i poprawek. Koszty naprawy i strat poniesione przez „Mierzeję” na skutek ewentualnych uszkodzeń urządzeń kanalizacyjnych podczas wykonawstwa (robót) pokrywa wykonawca.  
1. Wprowadzenie zmiany w niniejszym projekcie wymaga uzgodnienia dodatkowego.  
2. O rozpoczęciu i zakończeniu robót należy pisemnie powiadomić P.K. „Mierzeja”  
Numer uzgodnienia 01/01/2017  
Uwagi dodatkowe 784/3 W ZAŁĄCZNIKU  
Stegna, dnia 10.01.2017 REFERENT DS INWESTYCJI  
podpis [signature]

Przedsiębiorstwo Komunalne „Mierzeja” Sp. z o.o.  
ul. Gdańska 2 82-103 STEGNA  
REG. 220534702 NIP 579-21-53-413  
KRS 0000298610 tel./fax 054 247-84-63